

# 境界協定図

申請地：神戸市 ○○区 ○○町 字 ○○ 96番4・96番8

実測平面図 S=1:250 or 1:500

横断面図 S=1:000

境界点座標一覧表

測点名	X座標	Y座標	境界標の種類
A.1	-140000.000	71000.000	金属板
A.2	-140000.000	71000.000	金属板
A.3	-140000.000	71000.000	金属板
A.4	-140000.000	71000.000	合成樹脂杭
A.5	-140000.000	71000.000	金属板
P.29	-140000.000	71000.000	合成樹脂杭
P.30	-140000.000	71000.000	合成樹脂杭
P.31	-140000.000	71000.000	合成樹脂杭
P.32	-140000.000	71000.000	合成樹脂杭
P.6	-140000.000	71000.000	合成樹脂杭
A.7	-140000.000	71000.000	金属板
A.8	-140000.000	71000.000	金属板
A.9	-140000.000	71000.000	金属板
A.10	-140000.000	71000.000	金属板
P.11	-140000.000	71000.000	合成樹脂杭
T.1	-140000.000	71000.000	トラバー点
T.2	-140000.000	71000.000	トラバー点
T.3	-140000.000	71000.000	トラバー点
T.4	-140000.000	71000.000	トラバー点
T.5	-140000.000	71000.000	トラバー点

引照点表

P 1	汚水マンホール MH.1	X座標	-140000.000
		Y座標	71000.000
P 2	汚水マンホール MH.2	X座標	-140000.000
		Y座標	71000.000

境界点・引照点間距離表

境界点	引照点	
	P 1	P 2
A.1	42.00	51.00
A.2	42.00	51.00
A.3	42.00	51.00
A.5	42.00	51.00
P.30	42.00	51.00
P.32	42.00	51.00


※ 上記座標値は世界測地系によるものである。

位置図

※ 1:2,500程度の地形図等を利用する。

※ 申請箇所を朱書きで明確にする。

参考例

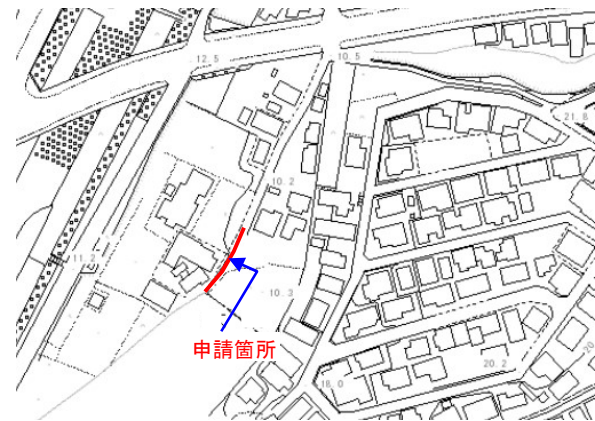

合成字限図(公図)

参考例



神戸地方方法務局○○出張所にて転写したものを縮小、合成したものである。

調査年月日：令和○○年○○月○○日

作成者氏名 土地家屋調査士 △△ △△



水路との境界は本図朱線のとおりで異存ありません。

申請地

神戸市○○区○○町○○


地番	現住所所有者	承諾年月日	印
96-4・96-8	神戸市○○区○○町○○番 加納 町太郎	令和○○年 ○○月○○日	

対側地

地番	現住所所有者	承諾年月日	印
91-1・95-2	神戸市○○区○○町○○番	令和○○年 ○○月○○日	



※ 位置図、公図、平面図の方位を合わせる。

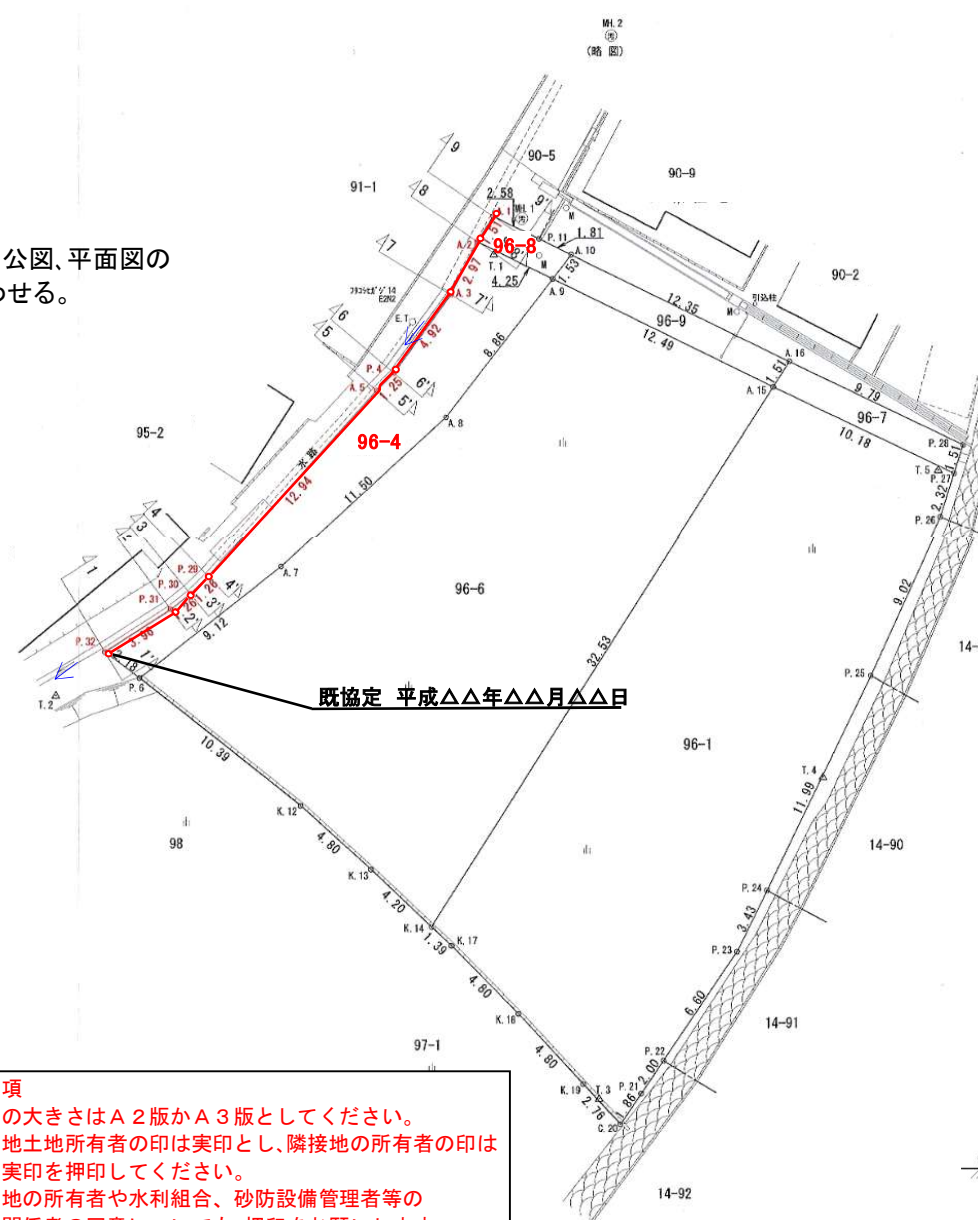

既協定 平成△△年△△月△△日

注意事項

- ・図面の大きさはA2版かA3版としてください。
- ・申請地土地所有者の印は実印とし、隣接地の所有者の印は原則実印を押印してください。
- ・対側地の所有者や水利組合、砂防設備管理者等の利害関係者の同意についても、押印をお願いします。
- ・辺長・寸法や、境界点・引照点間距離表の表示はcm止め(mm以下は切捨て)としてください

隣接地

地番	現住所所有者	承諾年月日	印
90-5・98	神戸市○○区○○町○○番	令和○○年 ○○月○○日	

水利組合同意

○○水利組合	住所代表者	承諾年月日	印
	神戸市○○区○○町○○番	令和○○年 ○○月○○日	

神戸市○○区○○町○○96-4・96-8番地先に当る市有水路と 加納 町太郎 所有地との境界については、本図朱線のとおり協定する。

令和○○年○○月○○日

神戸市長 久元 喜造



破線部内は神戸市にて記入押印します

図名	境界協定図(市有水路)
測量箇所	神戸市○○区○○町○○
測量年月日	令和○○年○○月○○日
縮尺	S=1:2,500, 1:250, 1:100
作成者	土地家屋調査士 △△ △△
作成会社名	株○△測量設計 代表取締役 ○△ □□
住所・電話番号	神戸市○○区○○町○○目○○ 078(000)0000